
LINEA 220 kV CERRO NAVIA–POLPAICO
TRANSELEC

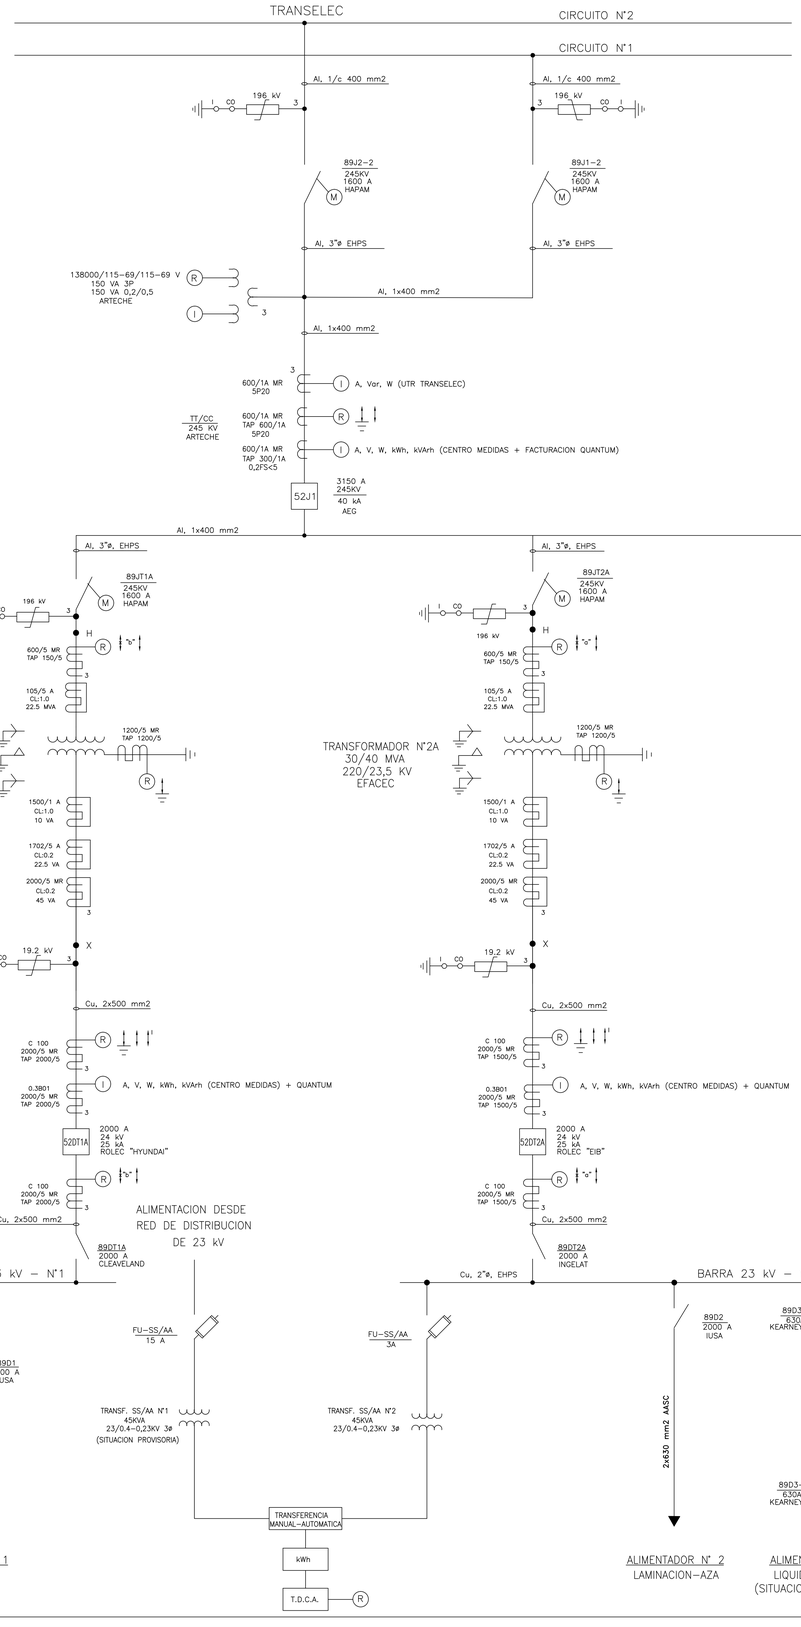

LINEA 220 kV
CERRO NAVIA – POLPAICO

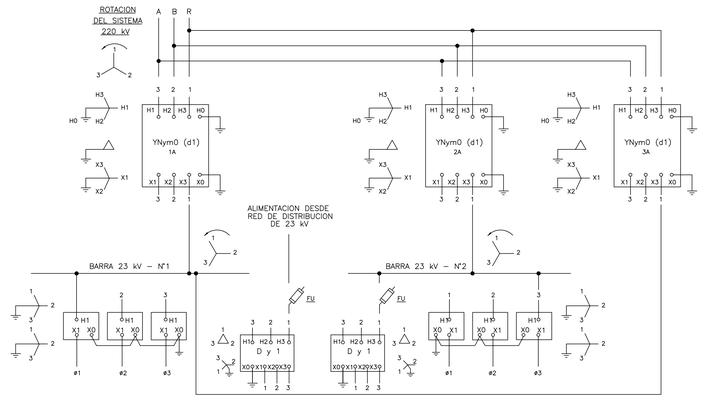


DIAGRAMA DE SECUENCIA DE FASES

SIMBOLOGIA

- = RELE DIFERENCIAL
- = RELE DE SOBRECORRIENTE
- = RELE RESIDUAL
- = RELE SOBRECORRIENTE INSTANTANEO
- = RELE BAJO VOLTAJE

REFERENCIAS

CHI – 19199	DISPOSICION GENERAL EQUIPO ELECTRICO – PLANTA
CHI – 19200	DISPOSICION GENERAL EQUIPO ELECTRICO – SECCIONES
CHI – 19203	DISPOSICION GENERAL EQUIPO ELECTRICO – PATIO 23 kV
CHI – 19238	DIAGRAMA FUNCIONAL

CHILECTRA S.A.

GERENCIA DE OPERACIONES
DIVISION INGENIERIA

S/E 220/23 KV LAMPA

DIAGRAMA UNILINEAL

N°	FECHA	MODIFICACIONES	PROY	DIB.	REV.	APROB.
4						
3						
2	10.02.17	REVISION DE TERRENO POR VNR	ESINEL	ESINEL	G.C.C.	UDOAT
1	13.10.98	RT: REVISION DE TERRENO		DISEL		

ESCALA: NO	CAD 19201011	APROBADO	FECHA: 16–02–98
PROYECTO	ELECONSULT		
ING. DET.	R. PINEDA C.		CHI–19201
DIBUJO	ELECONSULT		
REVISO	J. SOTO N.	JEFE DIVISION	LAMINA 11 REV.1 1